

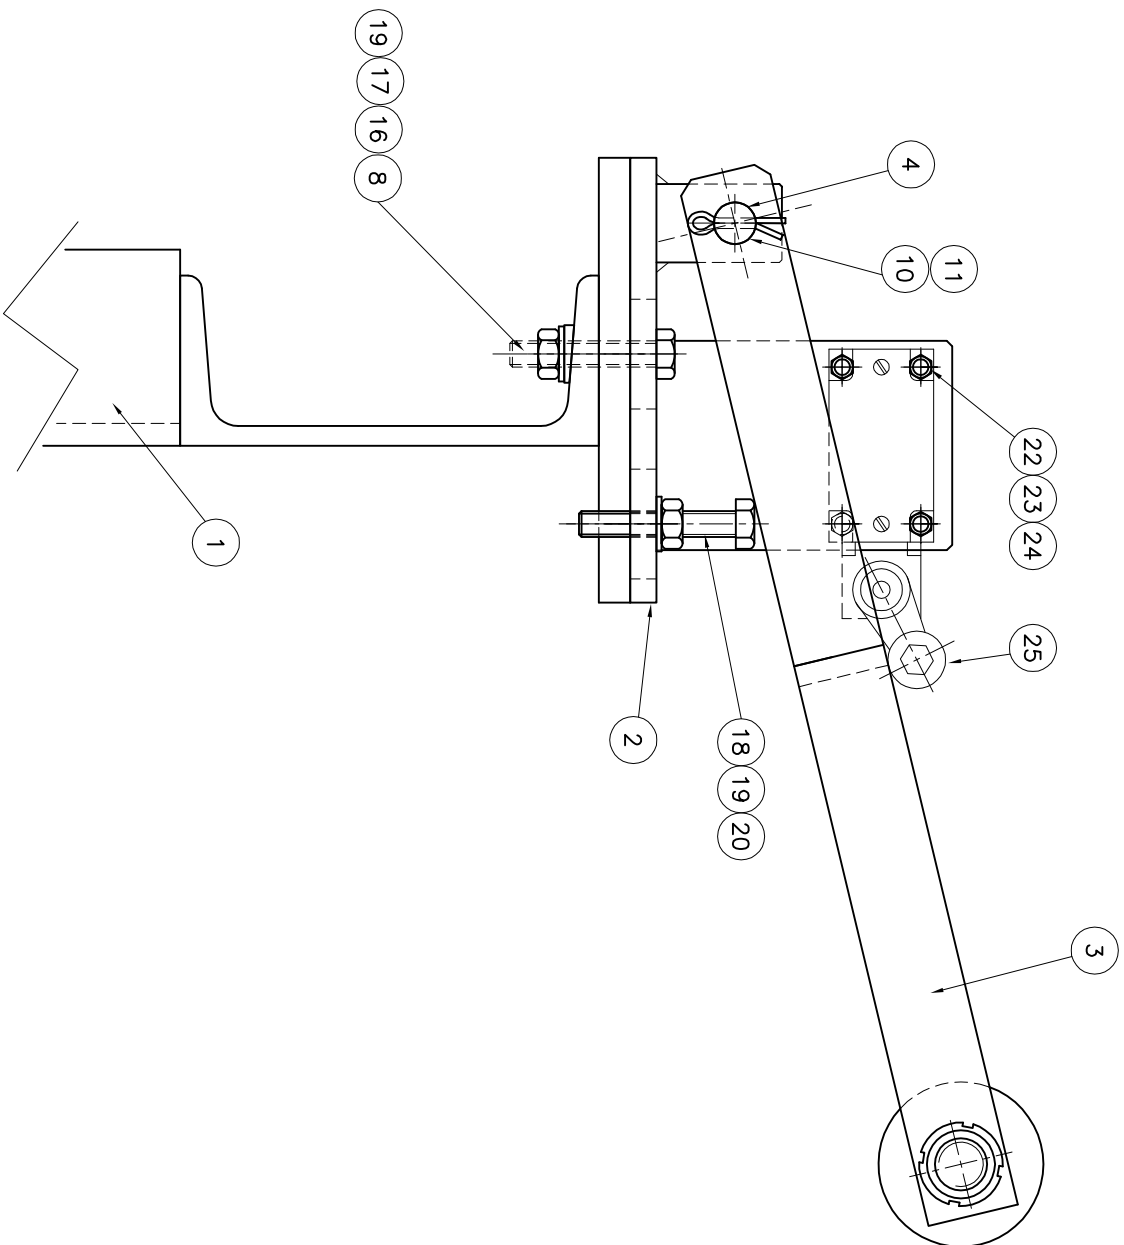




SCALE 1\2

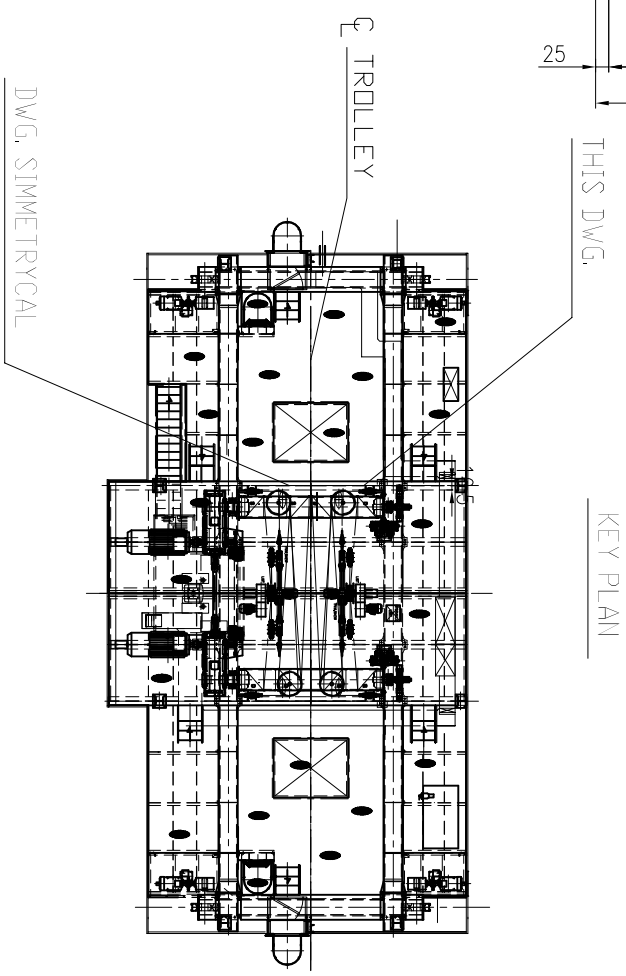

SCALE 1\10

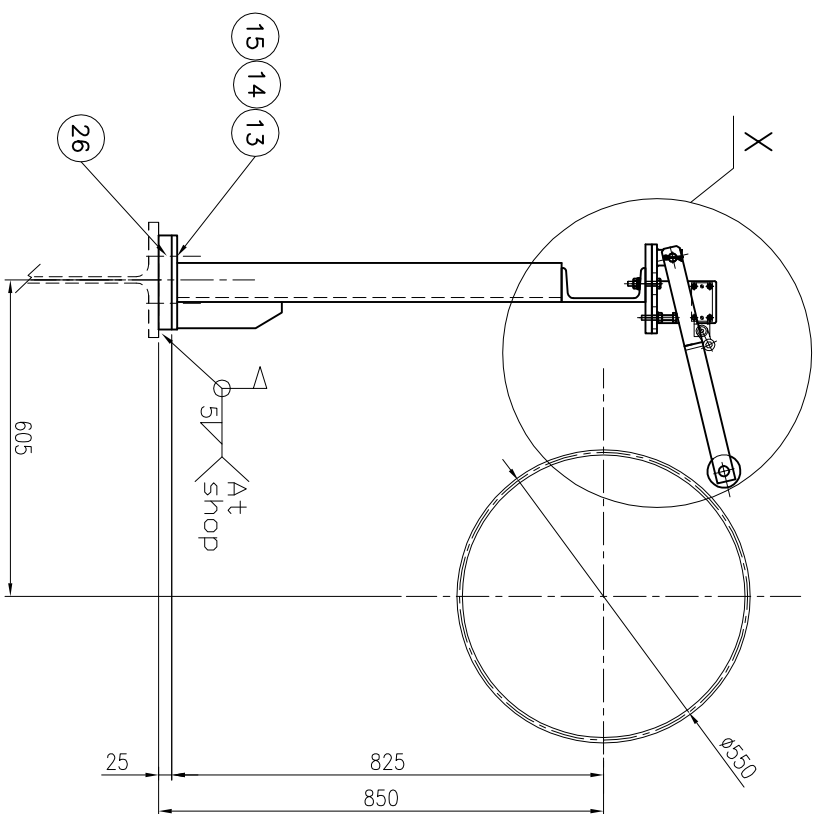

SCALE 1/1

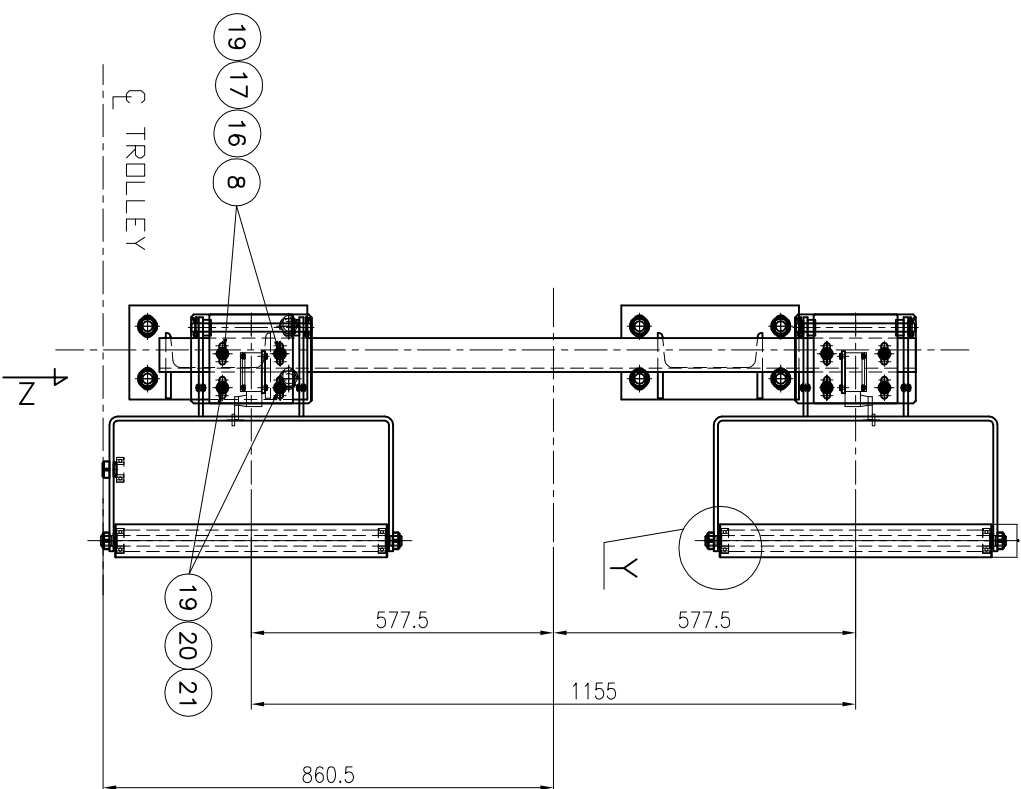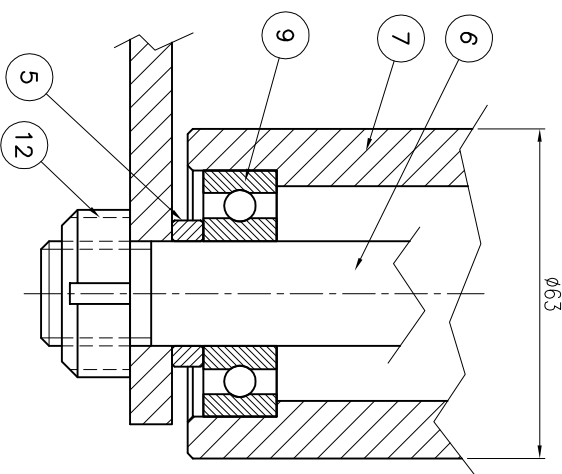

N.1 PIECE SYMMETRICAL

[illegible]