



1 N.1 PIECE

Mat.S355J0 or equiv.  
Kg.36

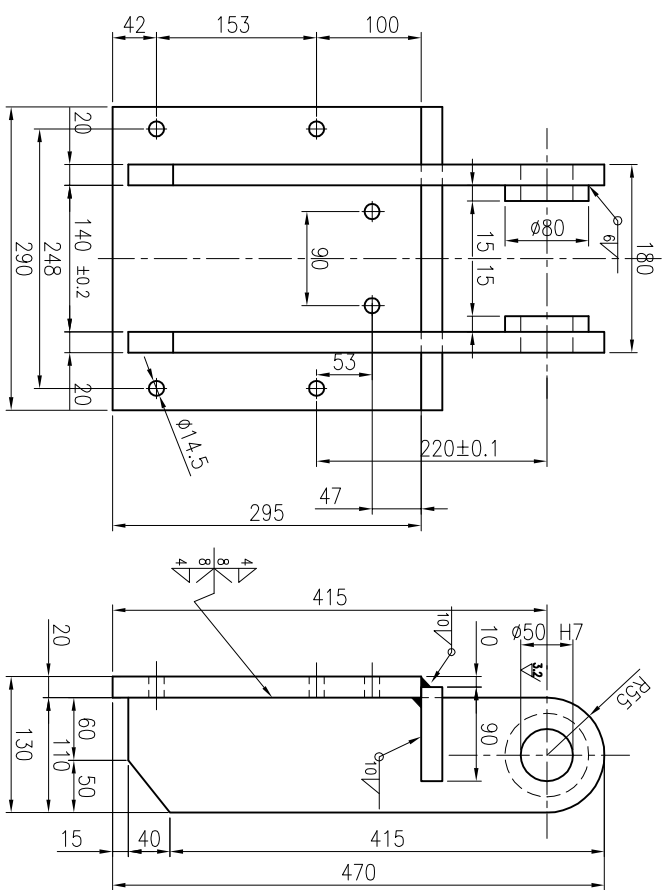


2 N.1 PIECE

Mat.S355J0 or equiv.  
Kg.52

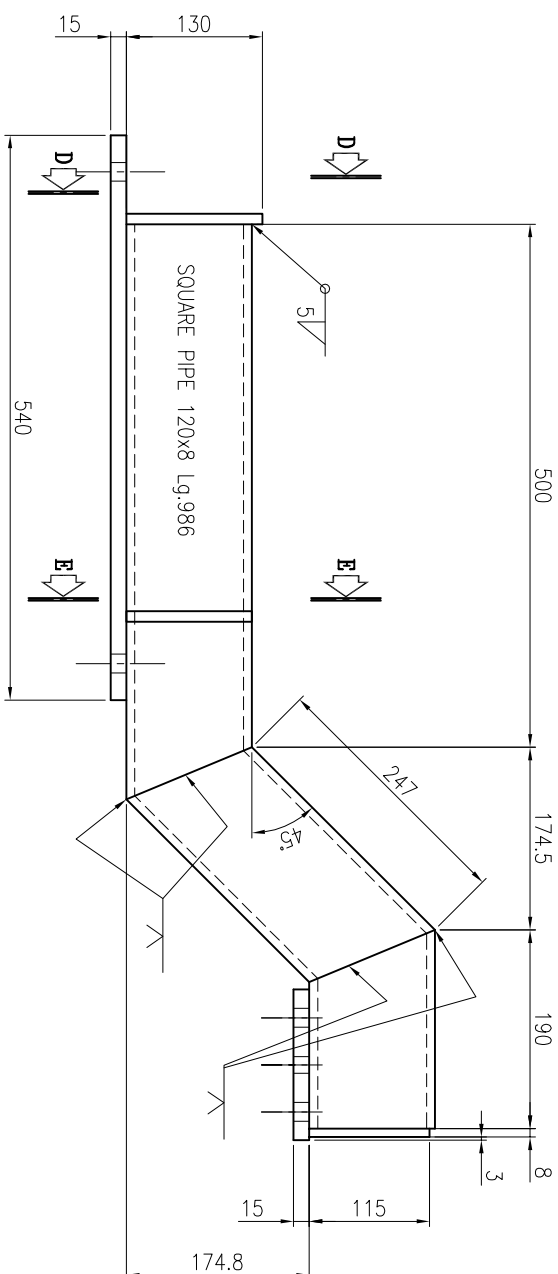


VIEW FROM C



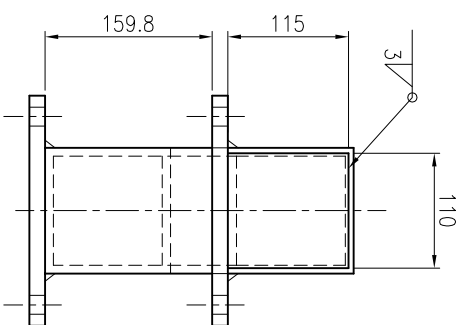


7 N.1 PIECE


Mat.S355J0 or equiv.  
Kg.8

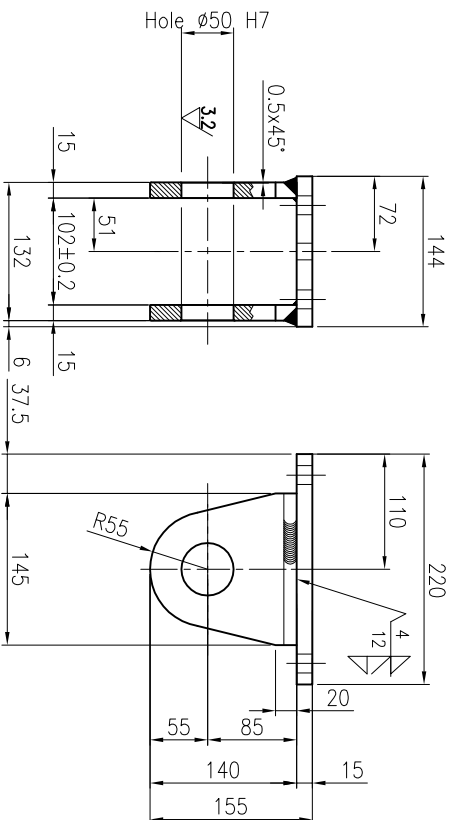


CHAMFER 1x45°  
WHERE NOT INDICATED

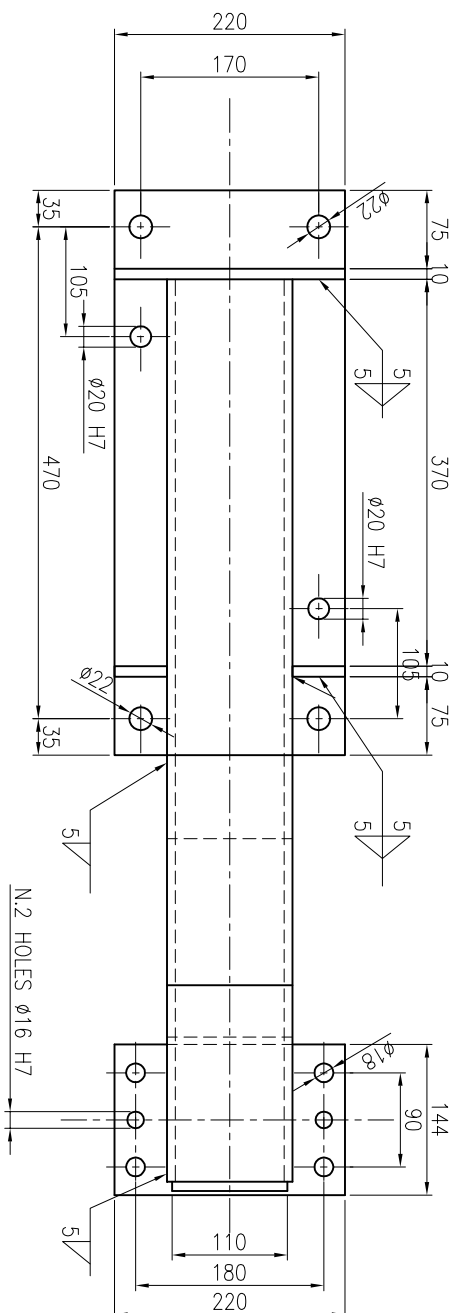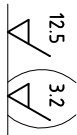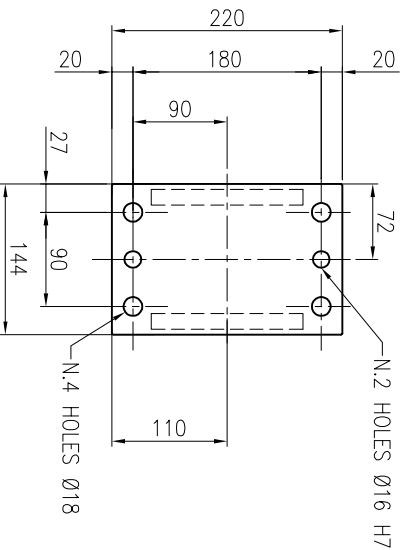

## SECTION D-D

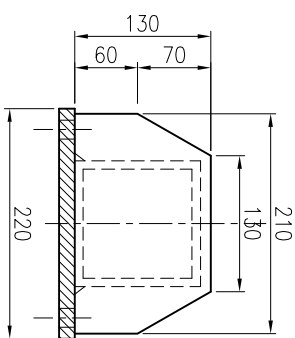

## SECTION E-E

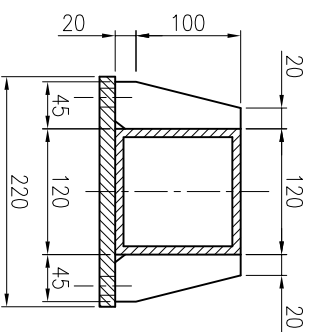[illegible]

Formato: A2