




VIEW from A
Scale 1:10

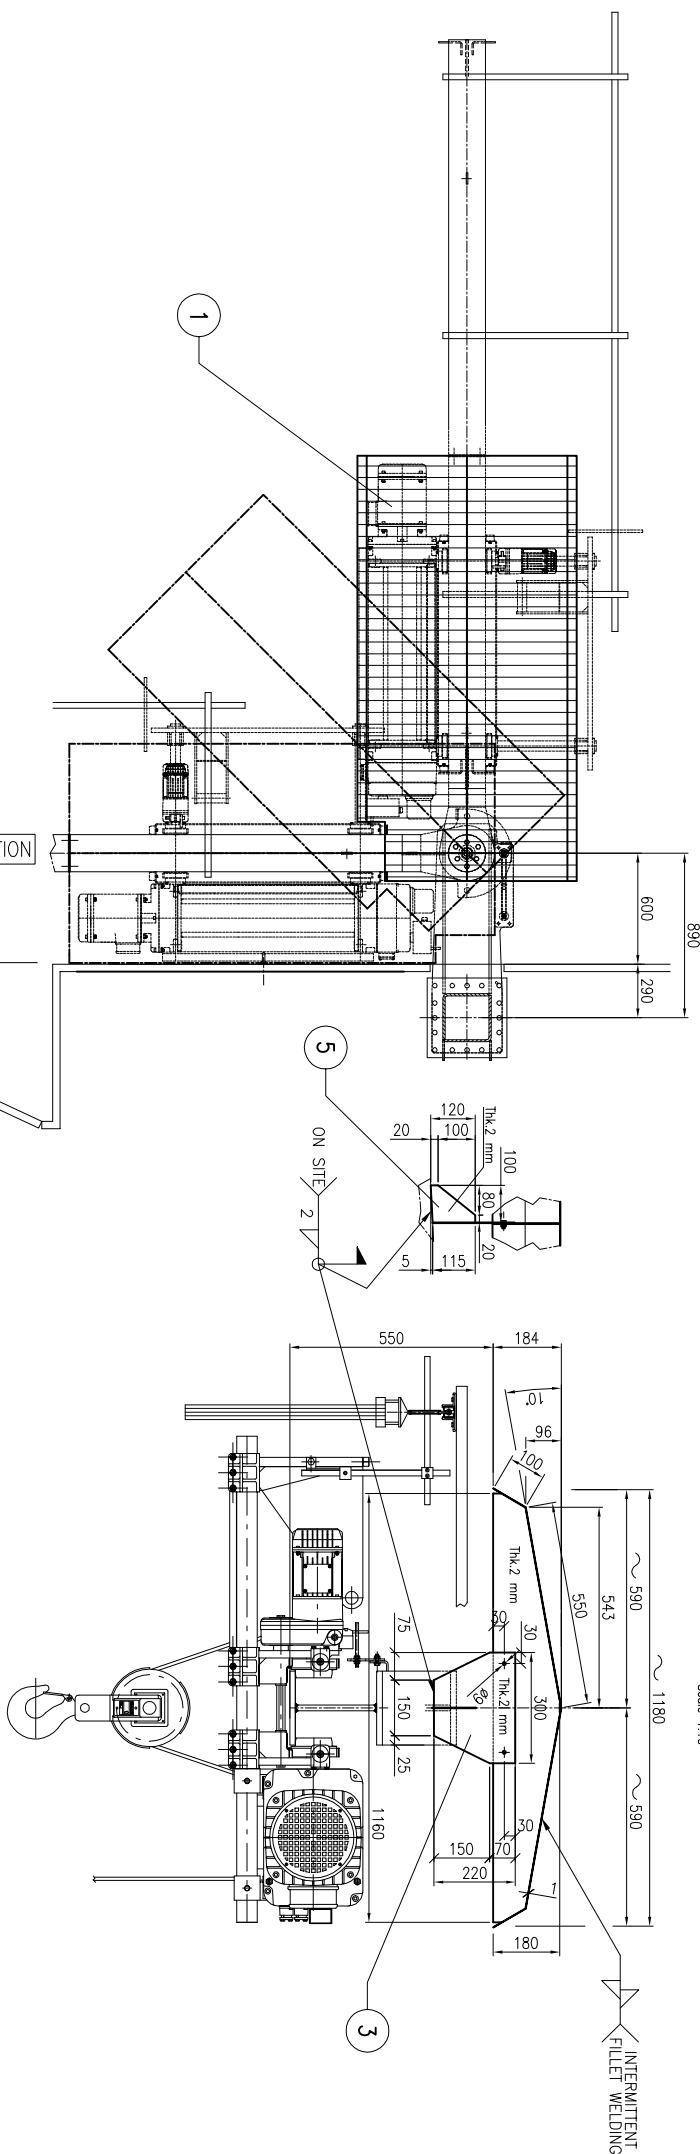

SECTION C-C
Scale 1:10

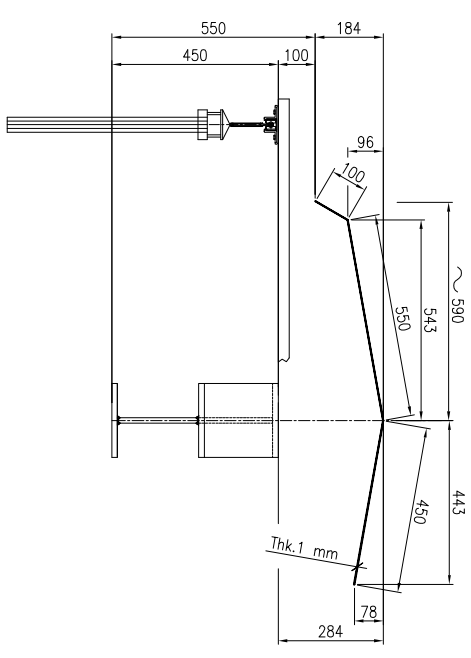

FOR N.1 CRANE MANUFACTURE N.1 PIECE

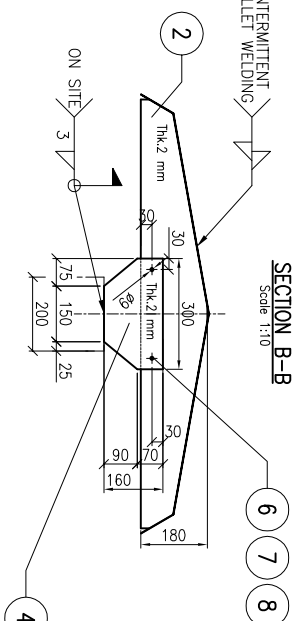[illegible]