


25
全部


A

3- $\phi 17$
均布

$\phi 55$

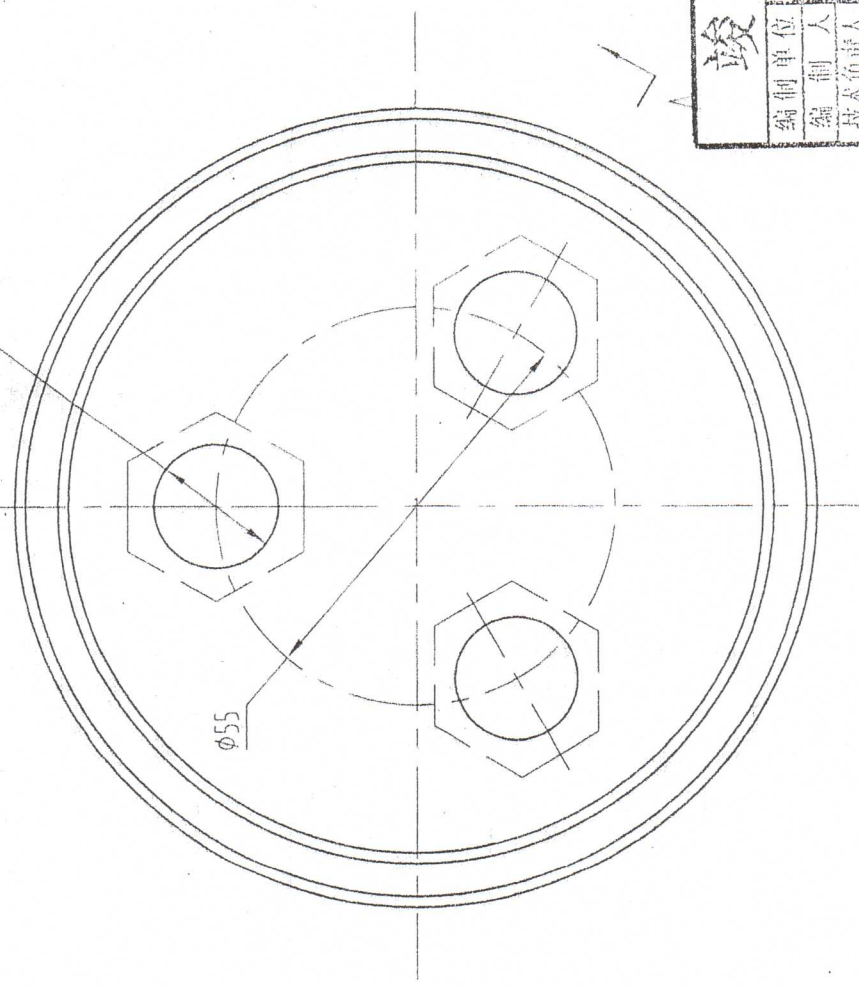

2X45°

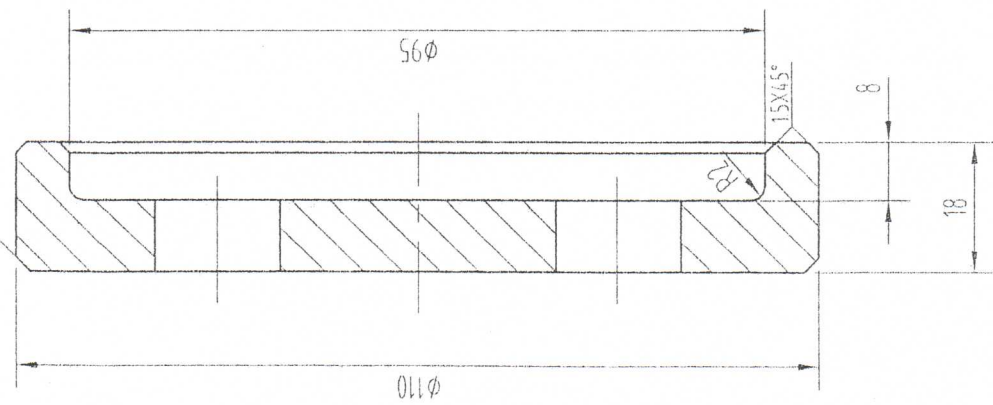

A-A

竣工图	
编制单位	江阴市华澄实业有限公司
编制人	成志亚
技术负责人	姜建伟
审核人	王冬冬
编制日期	06.05

HW3026-132501

图号DWG NO

HCHM