



其余  $\sqrt[25]{}$

未注圆角为 R1

未注倒角为  $1 \times 45^\circ$

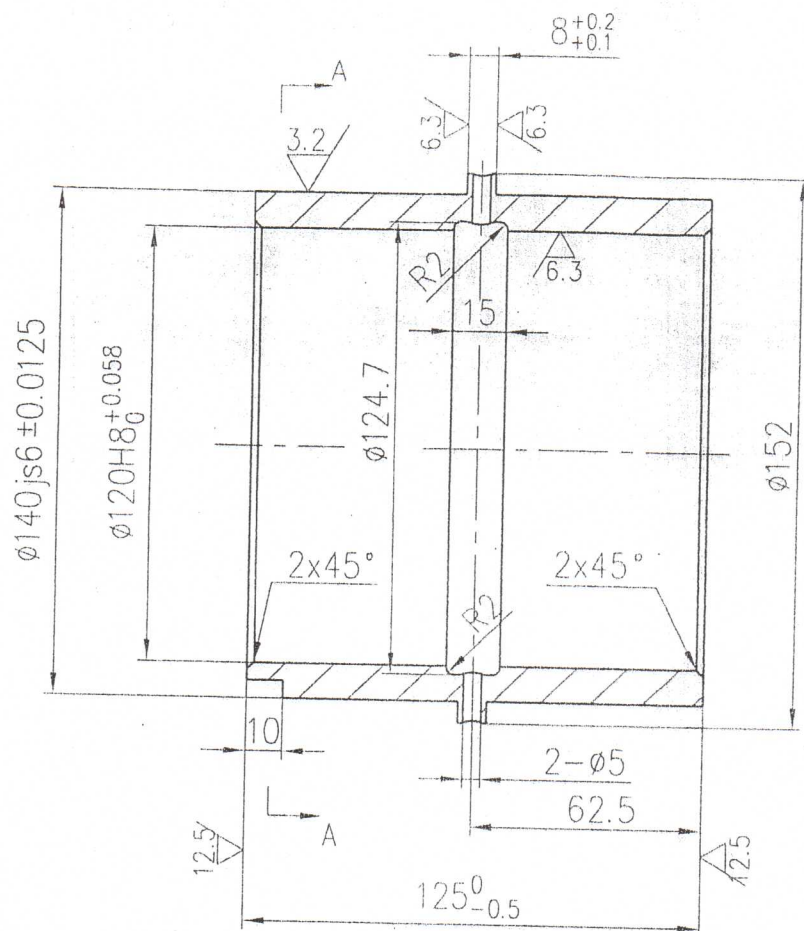

A---A

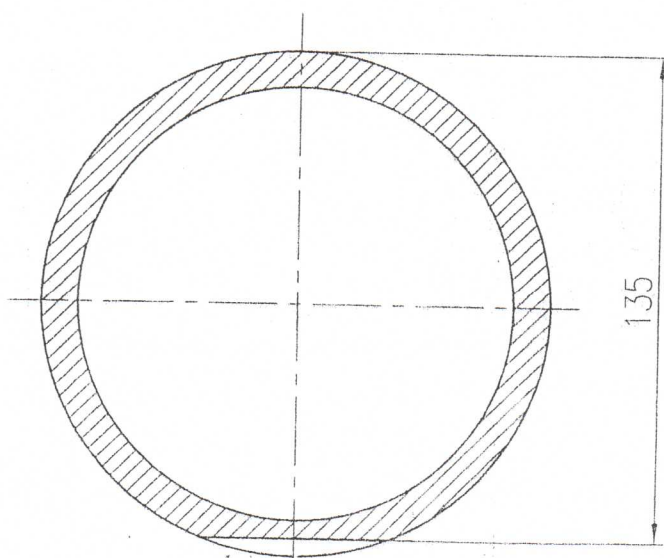

# 竣工图

编制单位	江阴市华澄实业有限公司
编制人	凌志坚
技术负责人	顾建强
审核人	王爱军
编制日期	2010.6.5

				Q235			HCHM	
							轴套	
标记	处数	更改文件号	签字	日期	图样标记	重量	比例	HW3026-1335
设计	张志明	标准化			S	7.1	1:2	
校对	钱震东	审定			共	第	张	
审核		批准						
工艺		日期	06.5					