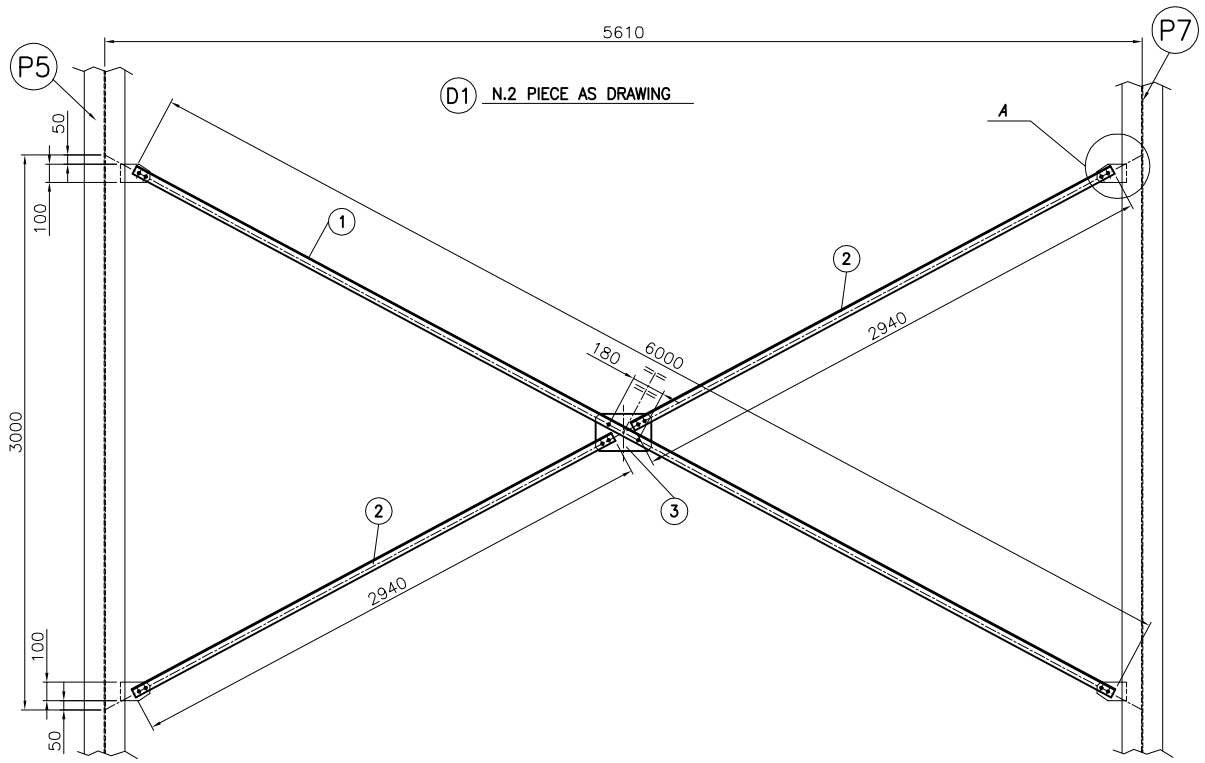

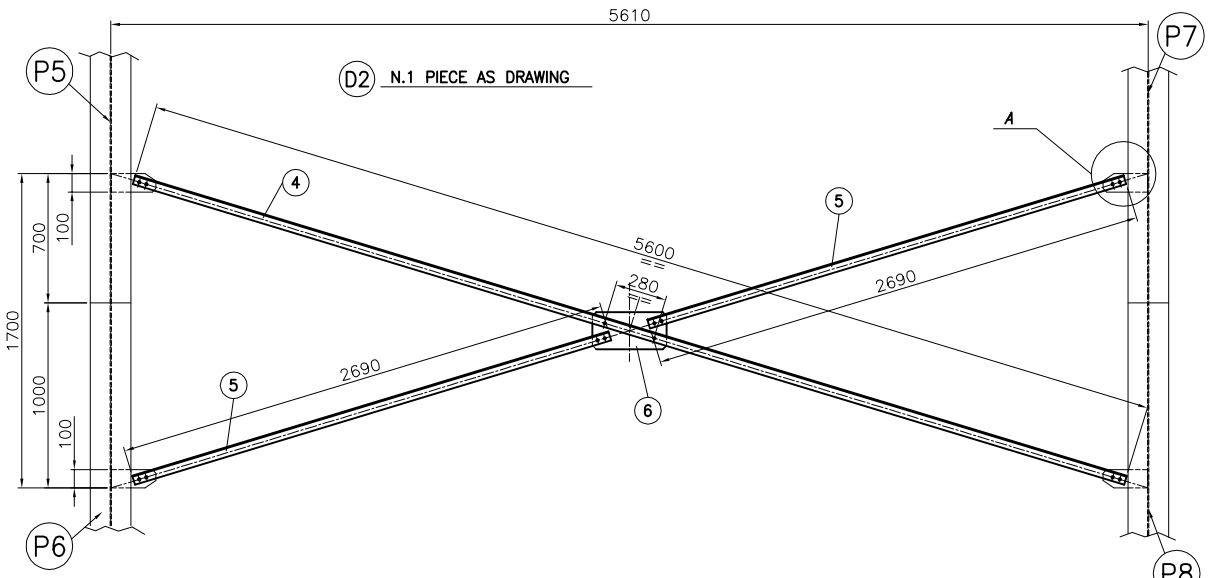

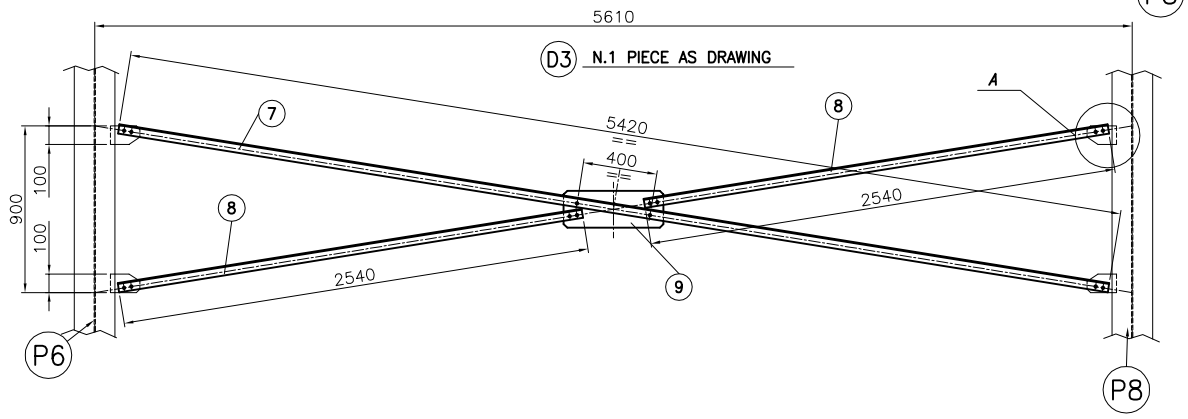

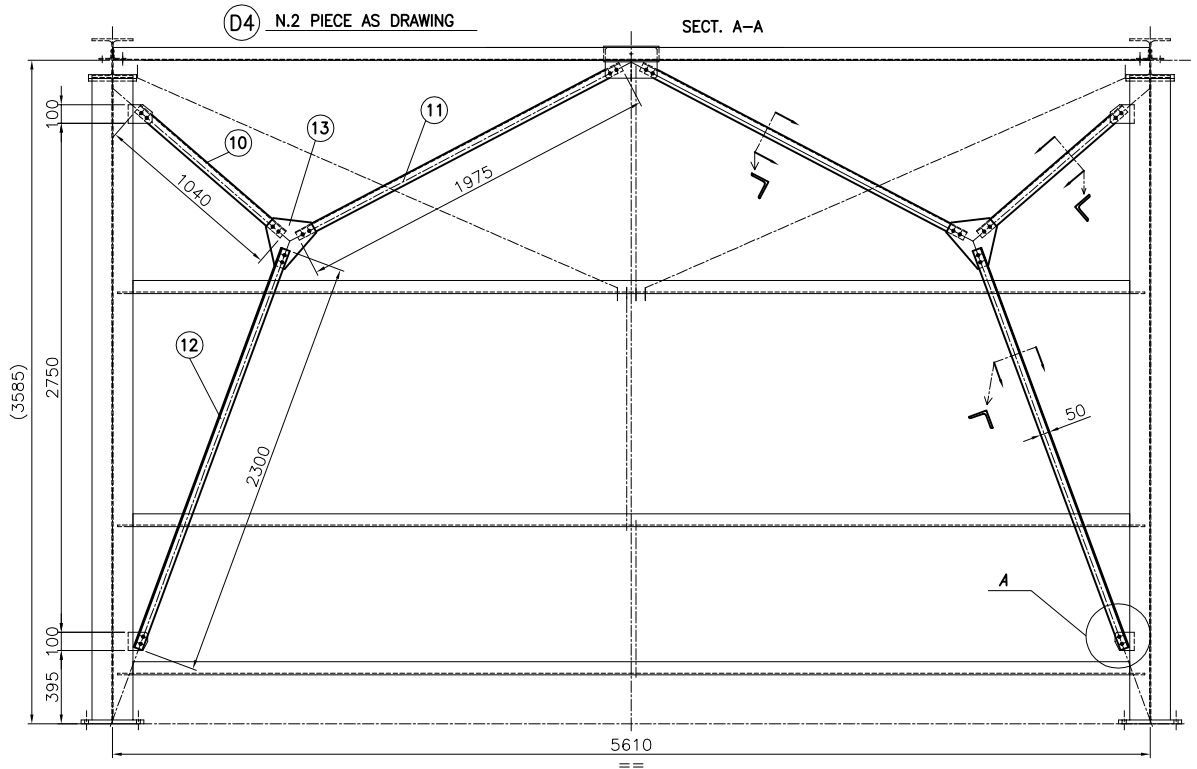

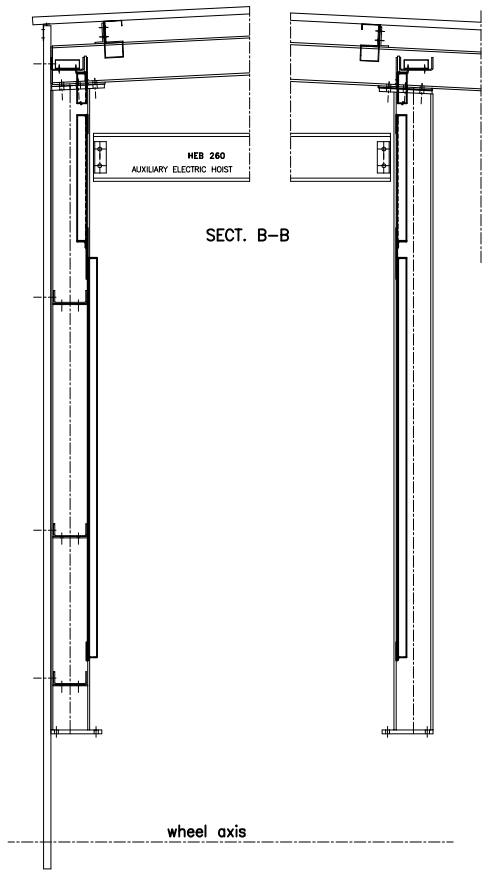

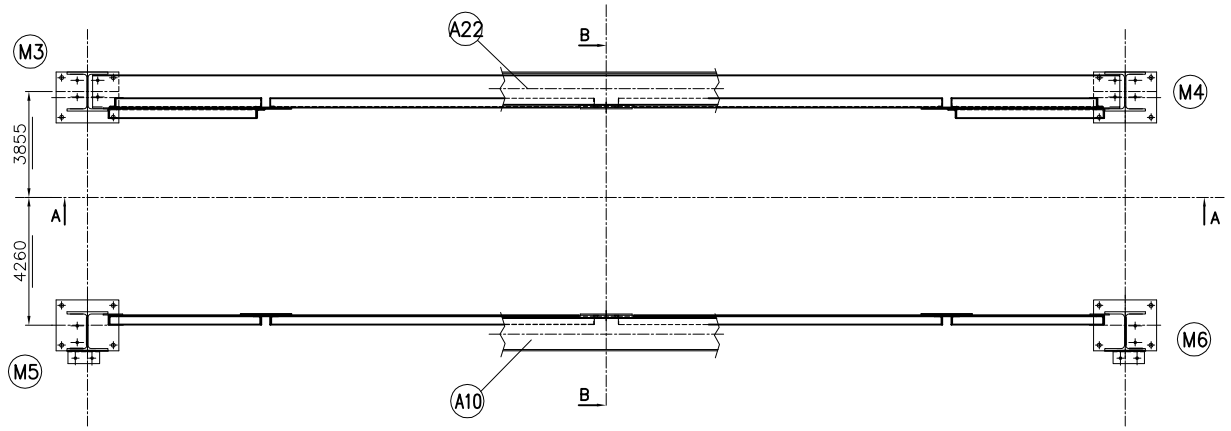

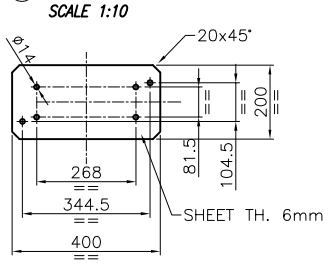

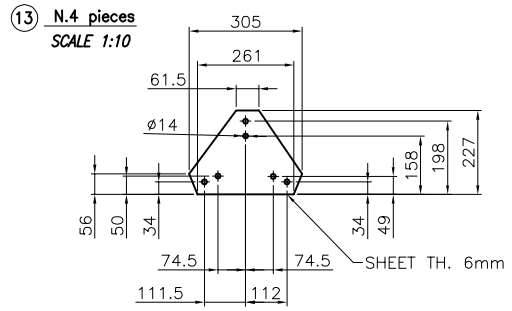

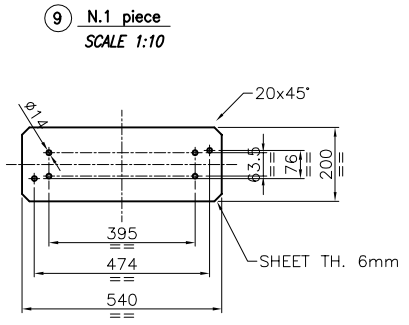

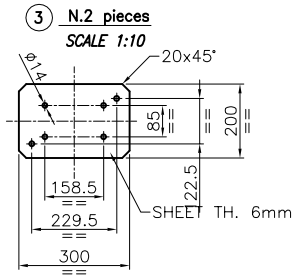

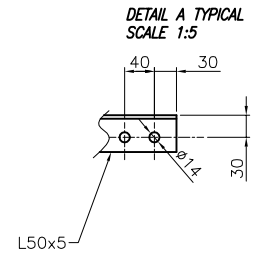

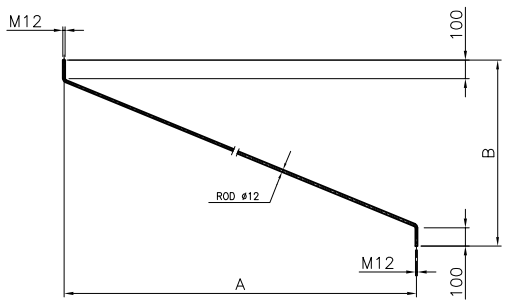

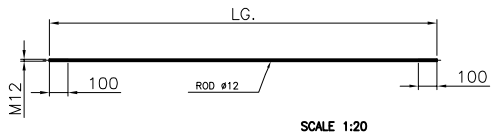

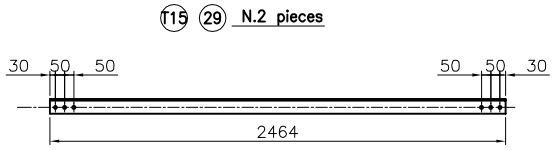

VERTICAL BRACES N.1 PIECE	T1	15	LG 1690
VERTICAL BRACES N.1 PIECE	T2	16	LG 2038
VERTICAL BRACES N.2 PIECES	T5	19	LG 2289
VERTICAL BRACES N.2 PIECES	T6	20	LG 2369
VERTICAL BRACES N.1 PIECE	T8	22	LG 1944
VERTICAL BRACES N.1 PIECE	T9	23	LG 2081
VERTICAL BRACES N.8 PIECE	T10	24	LG 2338
VERTICAL BRACES N.2 PIECES	T11	25	LG 3032
VERTICAL BRACES N.1 PIECE	T3	17	LG 1300
VERTICAL BRACES N.4 PIECES	T4	18	LG 900
VERTICAL BRACES N.3 PIECES	T7	21	LG 1360
VERTICAL BRACES N.1 PIECE	T12	26	LG 1265
VERTICAL BRACES N.1 PIECE	T13	27	LG 1330
VERTICAL BRACES N.1 PIECE	T14	28	LG 870

	A	B
T1	1340	876
T2	1300	1300
T5	1890	890
T6	1690	1360
T8	1500	890
T9	1300	1360
T10	1650	1360
T11	2595	1135

03	08/05/2009	ADDED SECTION A-A and B-B	GF	RM
02	31/03/09	DELETED POS.14, ADDED POS.29	LD	RM
01	17/03/09	GENERAL REVISION	TM	RM
00	11/02/09	FIRST ISSUE	TM	RM
	DATA DATE	MODIFICA ESEGUITA O MOTIVO DELLA SOSTITUZ. MODIFICATION EXECUTED OR REASON OF THE REPLACEMENT	DIS. DRAWER	APP.

Fabb. di riferimento N. Ref. material list	Materiale Material	Trattamento Treatment	Toll. gen. lav. Mach tolerance	Mod. o stampo Type	Peso Kg Weight	Scala Scale
12834-5204	See Material List				327	1:20

MGM OMG

ROKAS CONSTRUCTIONS S.A.
TEL. +30-2106771420
FAX +30-2106771421 or 111
WWW.ROKASGROUP.GR

Customer: PIRAEUS PORT AUTHORITY
Object: N.8 RMG 40t
Project: F0010

DIS. DRAWER	TM	
VER.	DB	DATA DATE
APP.	RM	11/02/09

PIRAEUS PORT AUTHORITY	Dis. di riferimento N. Ref. Drawing	12834-5200	Pos. 4
N.8 RMG 40t SPAN 42500	Comm. /Job	Disegno / Drawing	1/1
BRACES	N. 18033	N. 12834-5204	

00 01 02 03

Formato: A1