R2

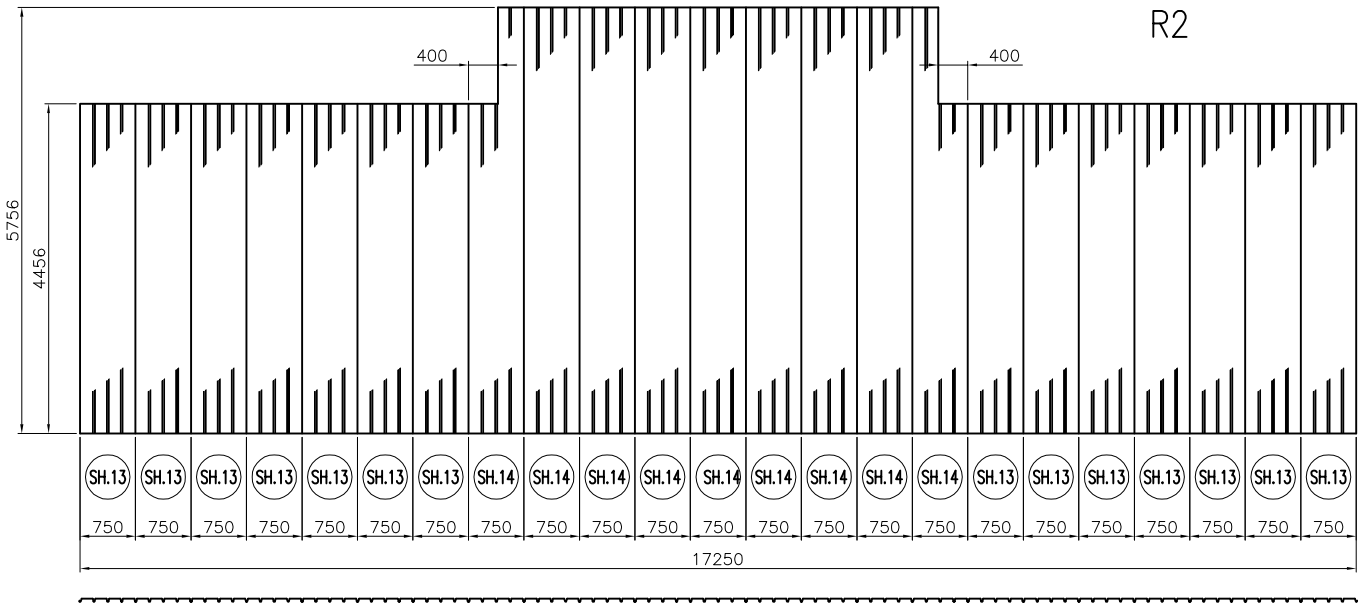

R1

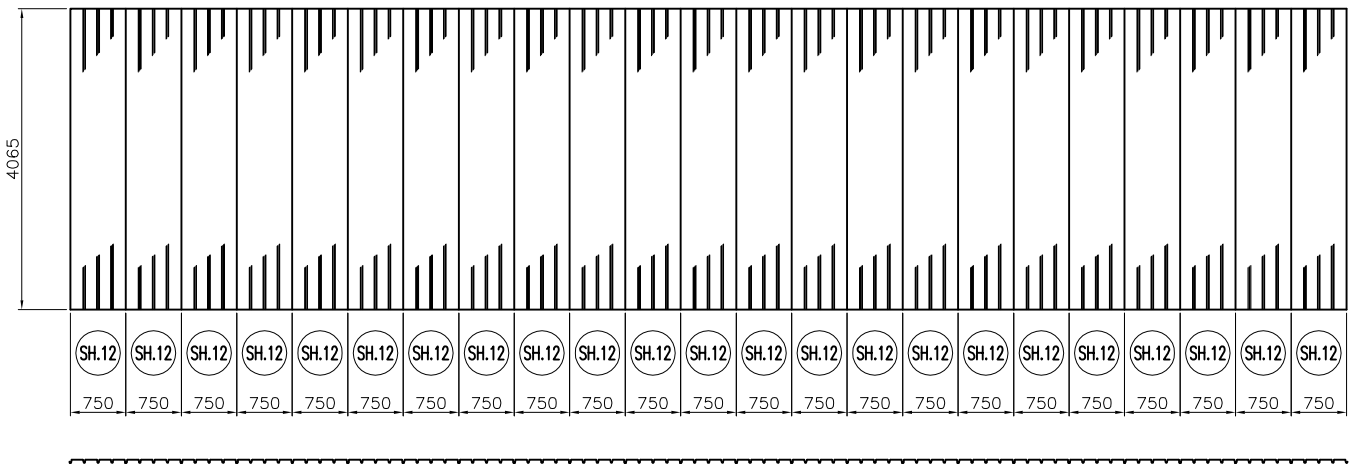

L7

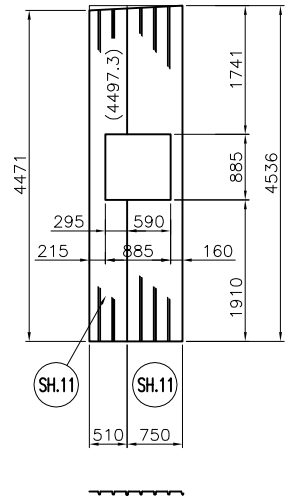

L1

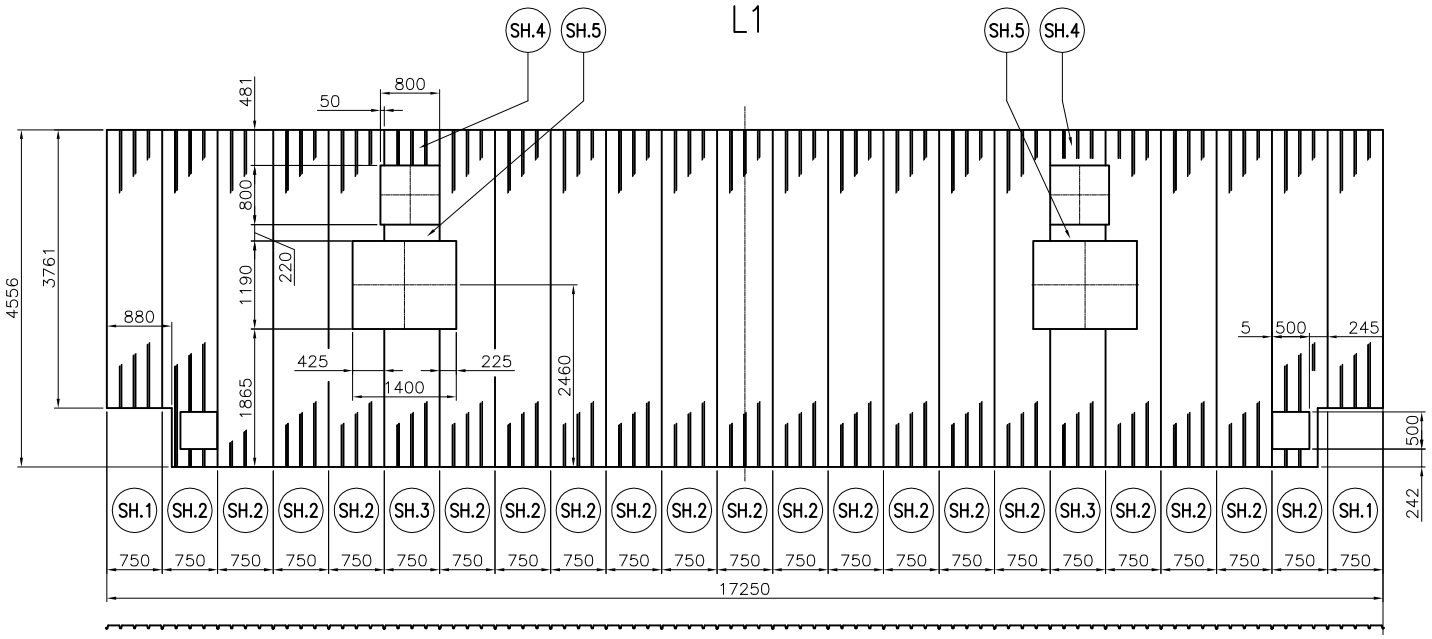

L2

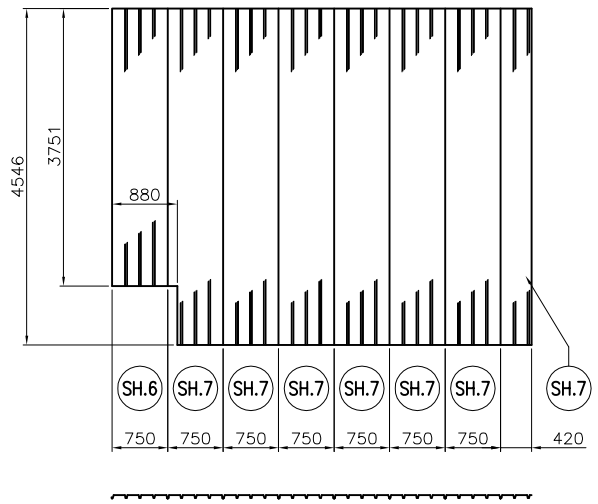

L3

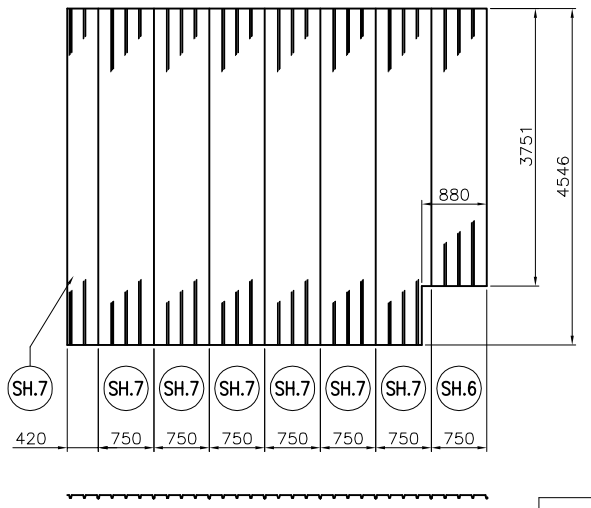

L8

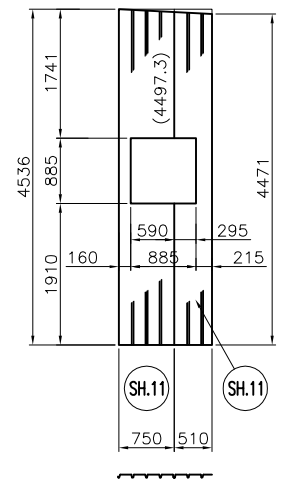

L6

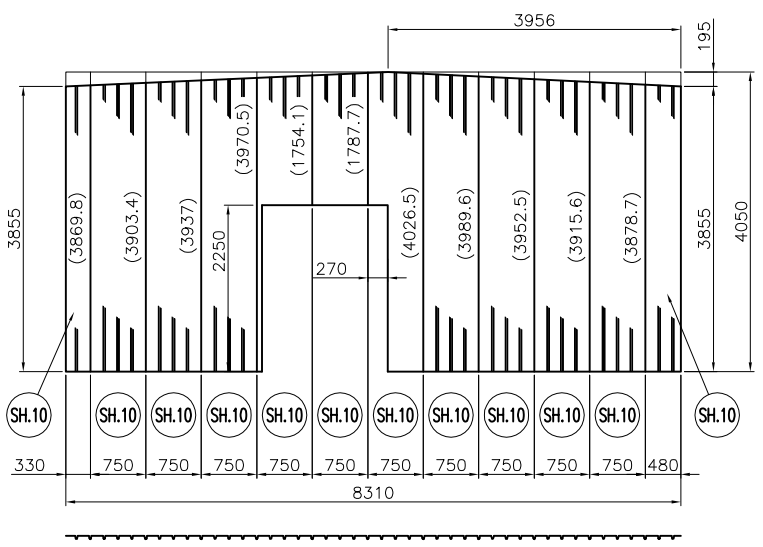

L5

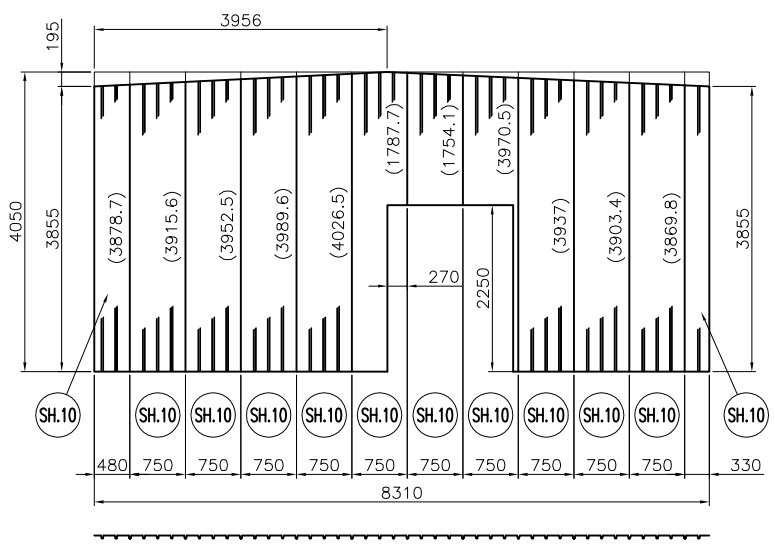

L4

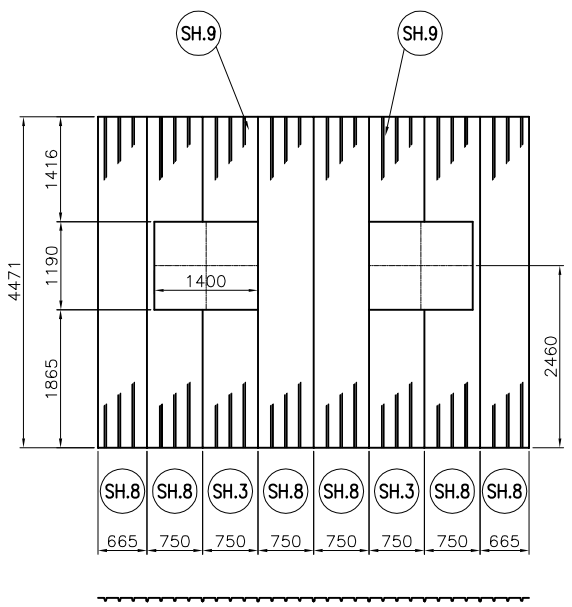

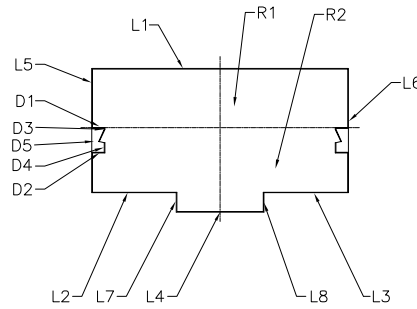

MARK	PIECES Nr.	LENGTH (mm)
SH.1	2	3761
SH.2	19	4556
SH.3	4	1865
SH.4	2	481
SH.5	2	220
SH.6	2	3751
SH.7	14	4546
SH.8	6	4471
SH.9	2	1416
SH.10	24	4050
SH.11	4	4536
SH.12	23	4065
SH.13	14	4456
SH.14	9	5756
SH.15	12	2250
SH.16	2	1800
SH.17	2	1700

02	16/04/09	ADDED NOTE (SEE SHEET 1)	LD	RM
01	06/03/09	GENERAL REVISION	TM	RM
00	06/03/09	FIRST ISSUE	TM	RM
DATA DATE		MODIFICA ESEGUITA O MOTIVO DELLA SOSTITUZ. MODIFICATION EXECUTED OR REASON OF THE REPLACEMENT	DIS. DRAWER	APP.

Fabb. di riferimento N. Ref. material list	Materiale Material	Trattamento Treatment	Tol. gen. lav. Mach tolerance	Mod. o stampo Type	Peso Weight Kg	Scala Scale
12834-5200	See Material List				2715	1:20

MGM OMG

ROKAS CONSTRUCTIONS S.A.
TEL. +30-2596774488
FAX +30-2596774488 or 89 WWW.ROKASGROUP.GR

Customer: PIRAEUS PORT AUTHORITY
Object: N.8 RMG 40t
Project: F0010

DIS. DRAWER	TM	
VER.	DB	DATA DATE
APP.	RM	06/03/09

PIRAEUS PORT AUTHORITY
N.8 RMG 40t SPAN 42500
ASSEMBLY

Dis. di riferimento N. Ref. Drawing: 12834-0000 Pos.
Comm. /Job: N. 18033
Disegno / Drawing: N. 12834-5205 2/3

00	
01	
02	

Formato: A1