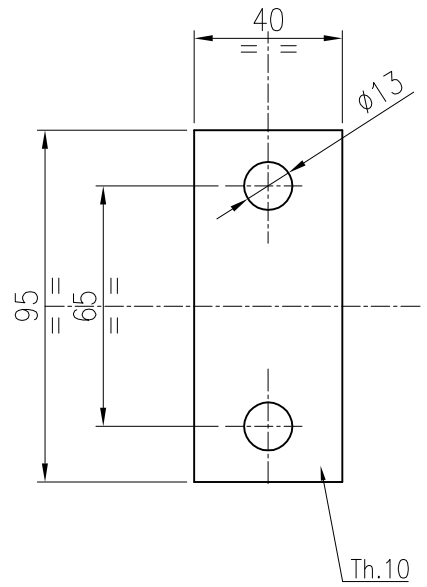

FOR N. 1 CRANE MANUFACTURE N. 16 PIECES

6.3

	DATA DATE	MODIFICA ESEGUITA O MOTIVO DELLA SOSTITUZ. MODIFICATION EXECUTED OR REASON OF THE REPLACEMENT	DIS. DRAWER	APP.

Fabb. di riferimento N. Ref. material list	Materiale Material	Trattamento Treatment	Toll. gen. lav. Mach tolerance	Mod. o stampo Type	Peso Weight Kg	Scala Scale
	S 355 J0		H11-d11		0.3	1:2

MGM OMG

ROKAS CONSTRUCTIONS S.A.
TEL. +30-2108774100
FAX +30-2108774121 or 111 WWW.ROKASGROUP.GR

Customer: *PIRAEUS PORT AUTHORITY*
Object: **N.8 RMG 40t**
Project: **F0010**

DIS. DRAWER	S.B.	
VER.		DATA DATE
APP.		16/01/09

PIRAEUS PORT AUTORITY

KEY PLATE

Dis. di riferimento N. 12834-5560
Ref. Drawing 12834-5700

Pos. 6 8

Comm. /Job N. 18033

Disegno / Drawing N. 12834-5564 1/1