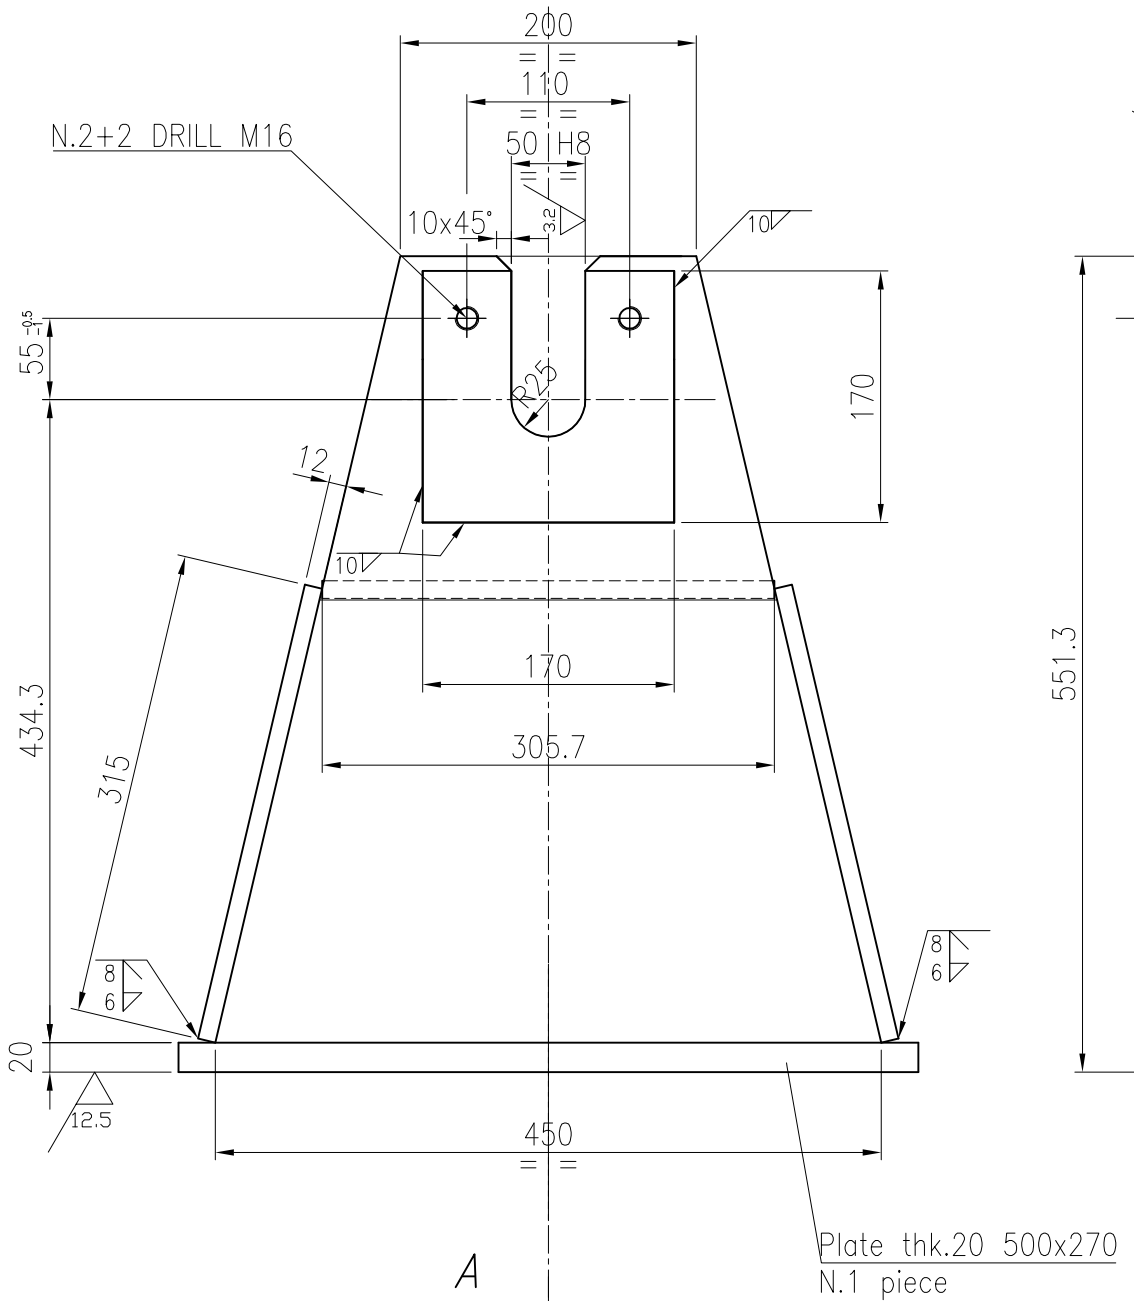

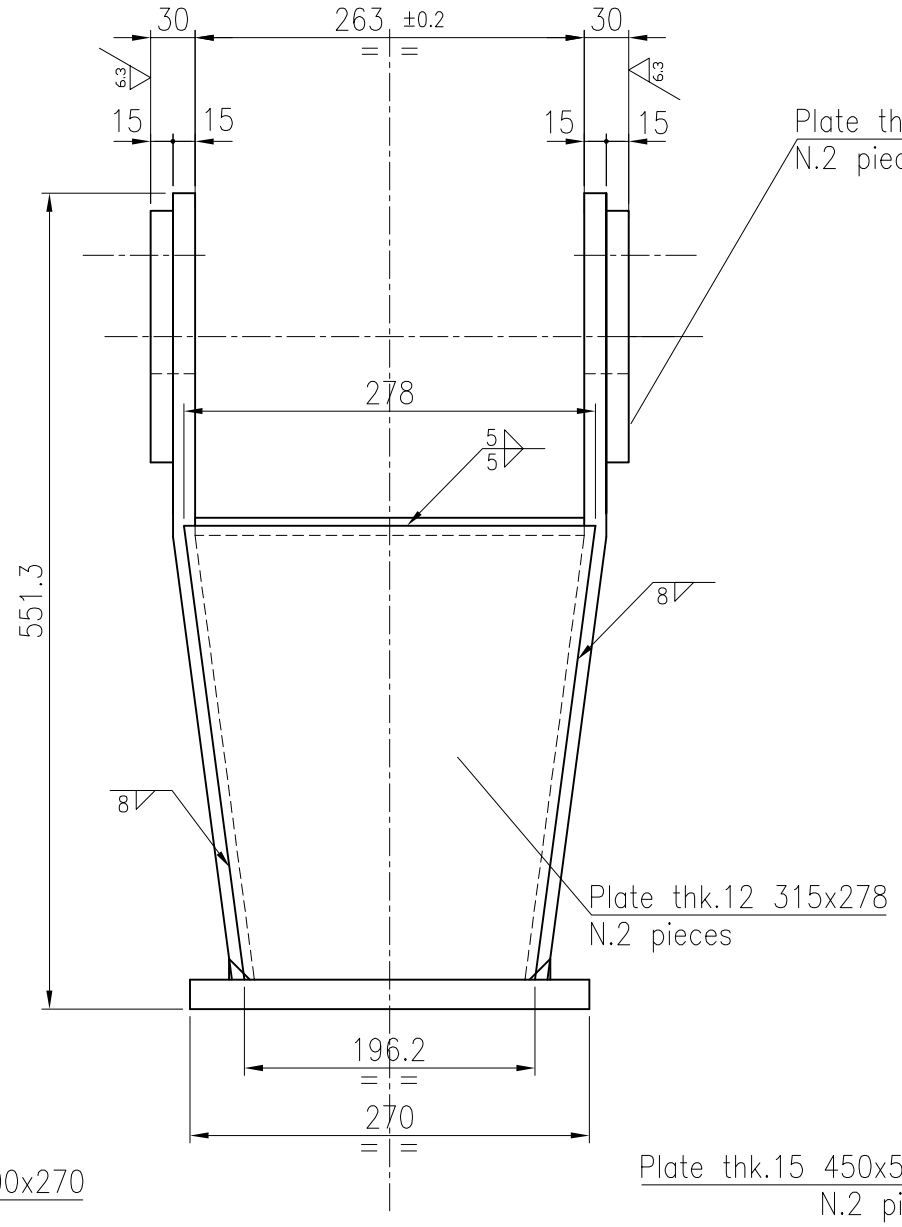

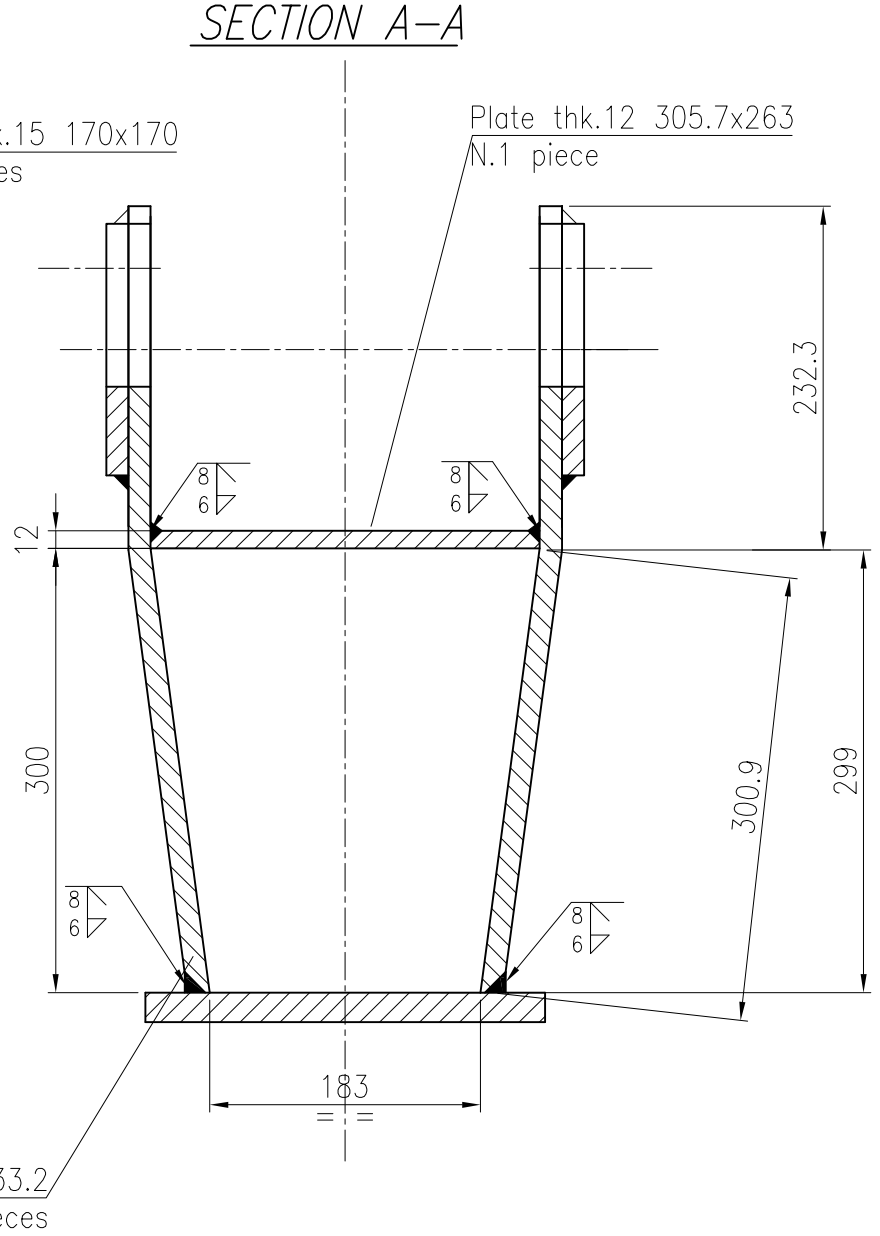

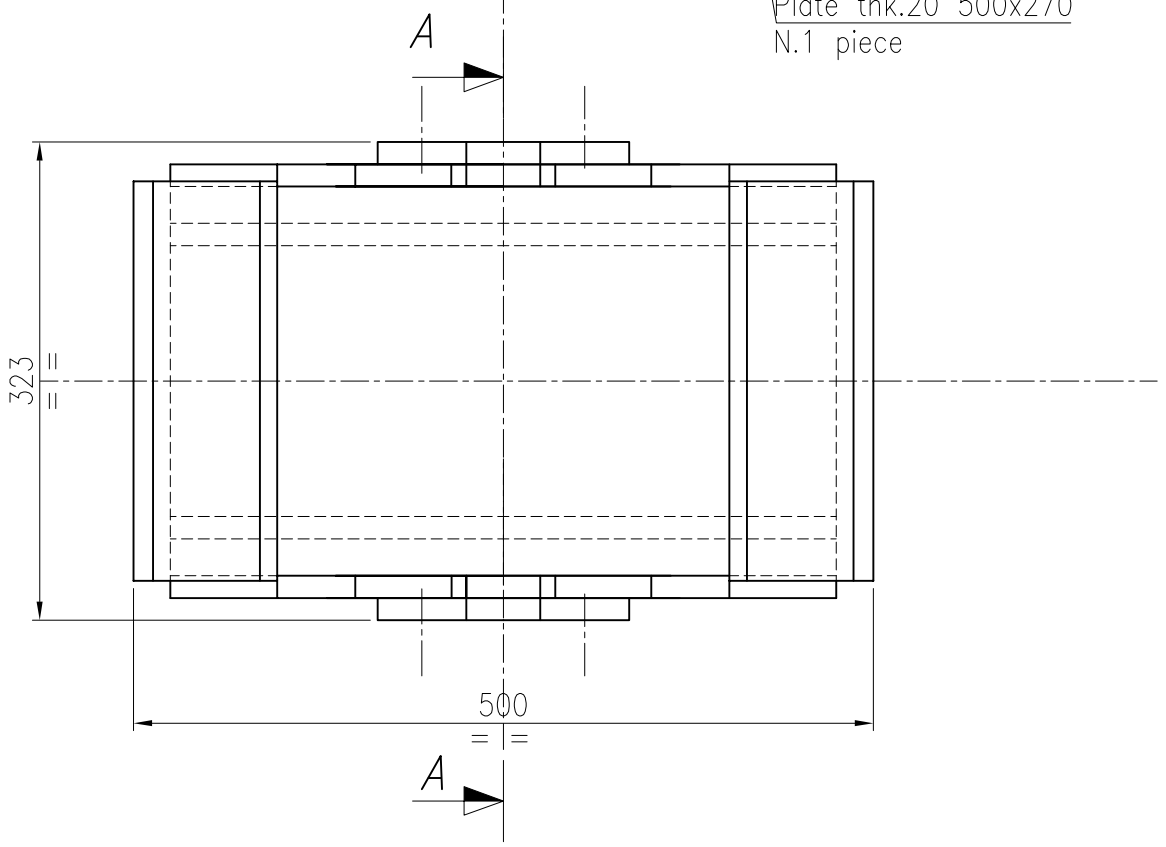

FOR N. 1 CRANE MANUFACTURE N.2 PIECES

25 0 | 12,5 | 6,3 | 3,2

DATA DATE	MODIFICA ESEGUITA O MOTIVO DELLA SOSTITUZ. MODIFICATION EXECUTED OR REASON OF THE REPLACEMENT	DIS. DRAWER	APP.

Fabb. di riferimento N. Ref. material list	Materiale Material	Trattamento Treatment	Toll. gen. lav. Mach tolerance	Mod. o stampo Type	Peso Weight Kg	Scala Scale
12834-5700	S 355 J0		H11-d11		90.2	1:5

MGM OMG

ROKAS
CONSTRUCTIONS S.A.
TEL. +30-2108774100
FAX +30-2108774121 or 111
WWW.ROKASGROUP.GR

Customer: PIRAEUS PORT AUTHORITY
Object: N.8 RMG 40t
Project: F0010

DIS. DRAWER: S.B.
VER.:
APP.: DATA DATE: 01/02/09

PIRAEUS PORT AUTORITY
TRIM AND LIST
LIST JACK SUPPORT

Dis. di riferimento N. Ref. Drawing: 12834-5700
Pos. 1
Comm. /Job: N. 18033
Disegno / Drawing: N. 12834-5701
1/1

Formato: A3